


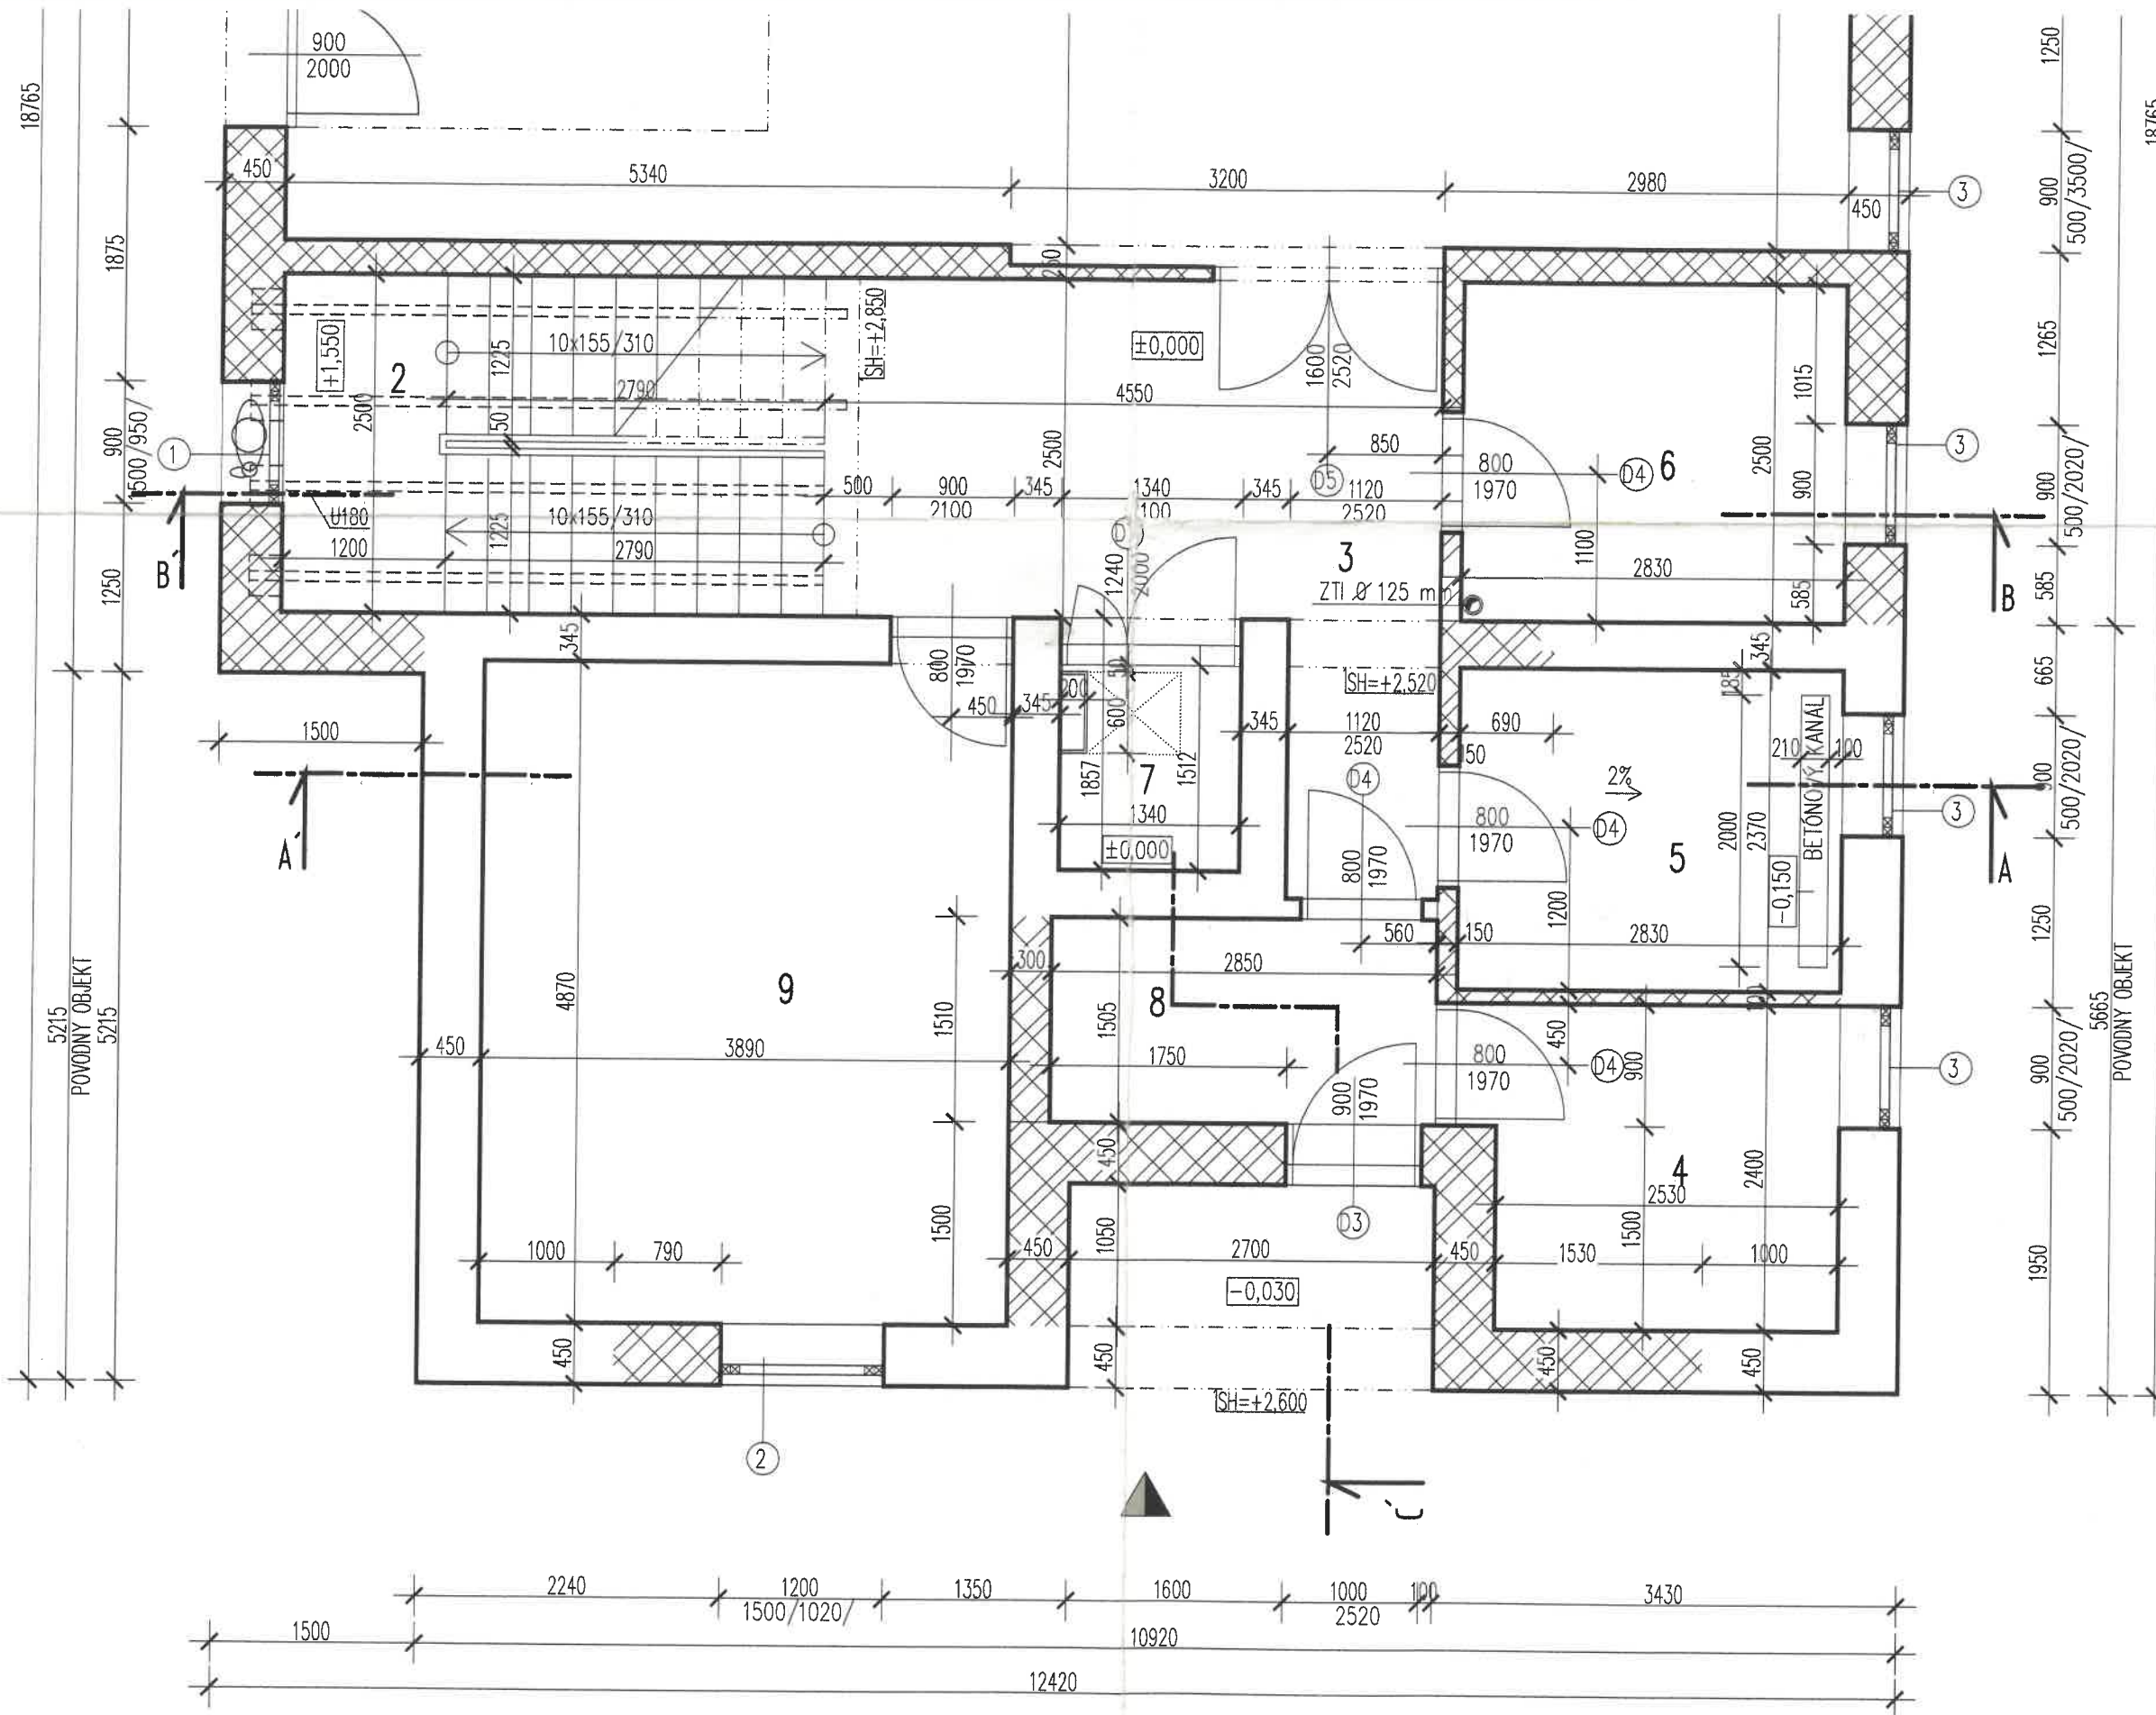

# LEGENDA MIESTNOSTÍ:

| Č.M. | NÁZOV     | PLOCHA<br>V m <sup>2</sup> | PODLAHA | ÚPRAVA STIEN, STROPU | POZNÁMKA |
|------|-----------|----------------------------|---------|----------------------|----------|
| 1    | GARÁŽ     | 112,58                     | P2 ✓    | U1, R1 ✓             |          |
| 2    | STUPNÍŠKO | 40                         | P3      | U2, R2               |          |

## LEGENDA:

 KERAMICKÝ OBVODOVÝ PLÁŠŤ, PLNÁ PÁLENÁ TEHLA

## PROJEKT SKUTOČNÉHO VYHOTOVENIA

AB - STAV, s.r.o.  
951 07 MALÝ CETÍN 157  
IČO: 36 548 707

Ing. arch. Peter MIZIA  
autorizovaný architekt